







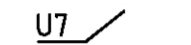



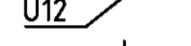



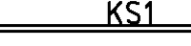


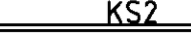

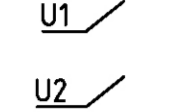
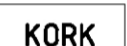
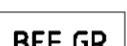
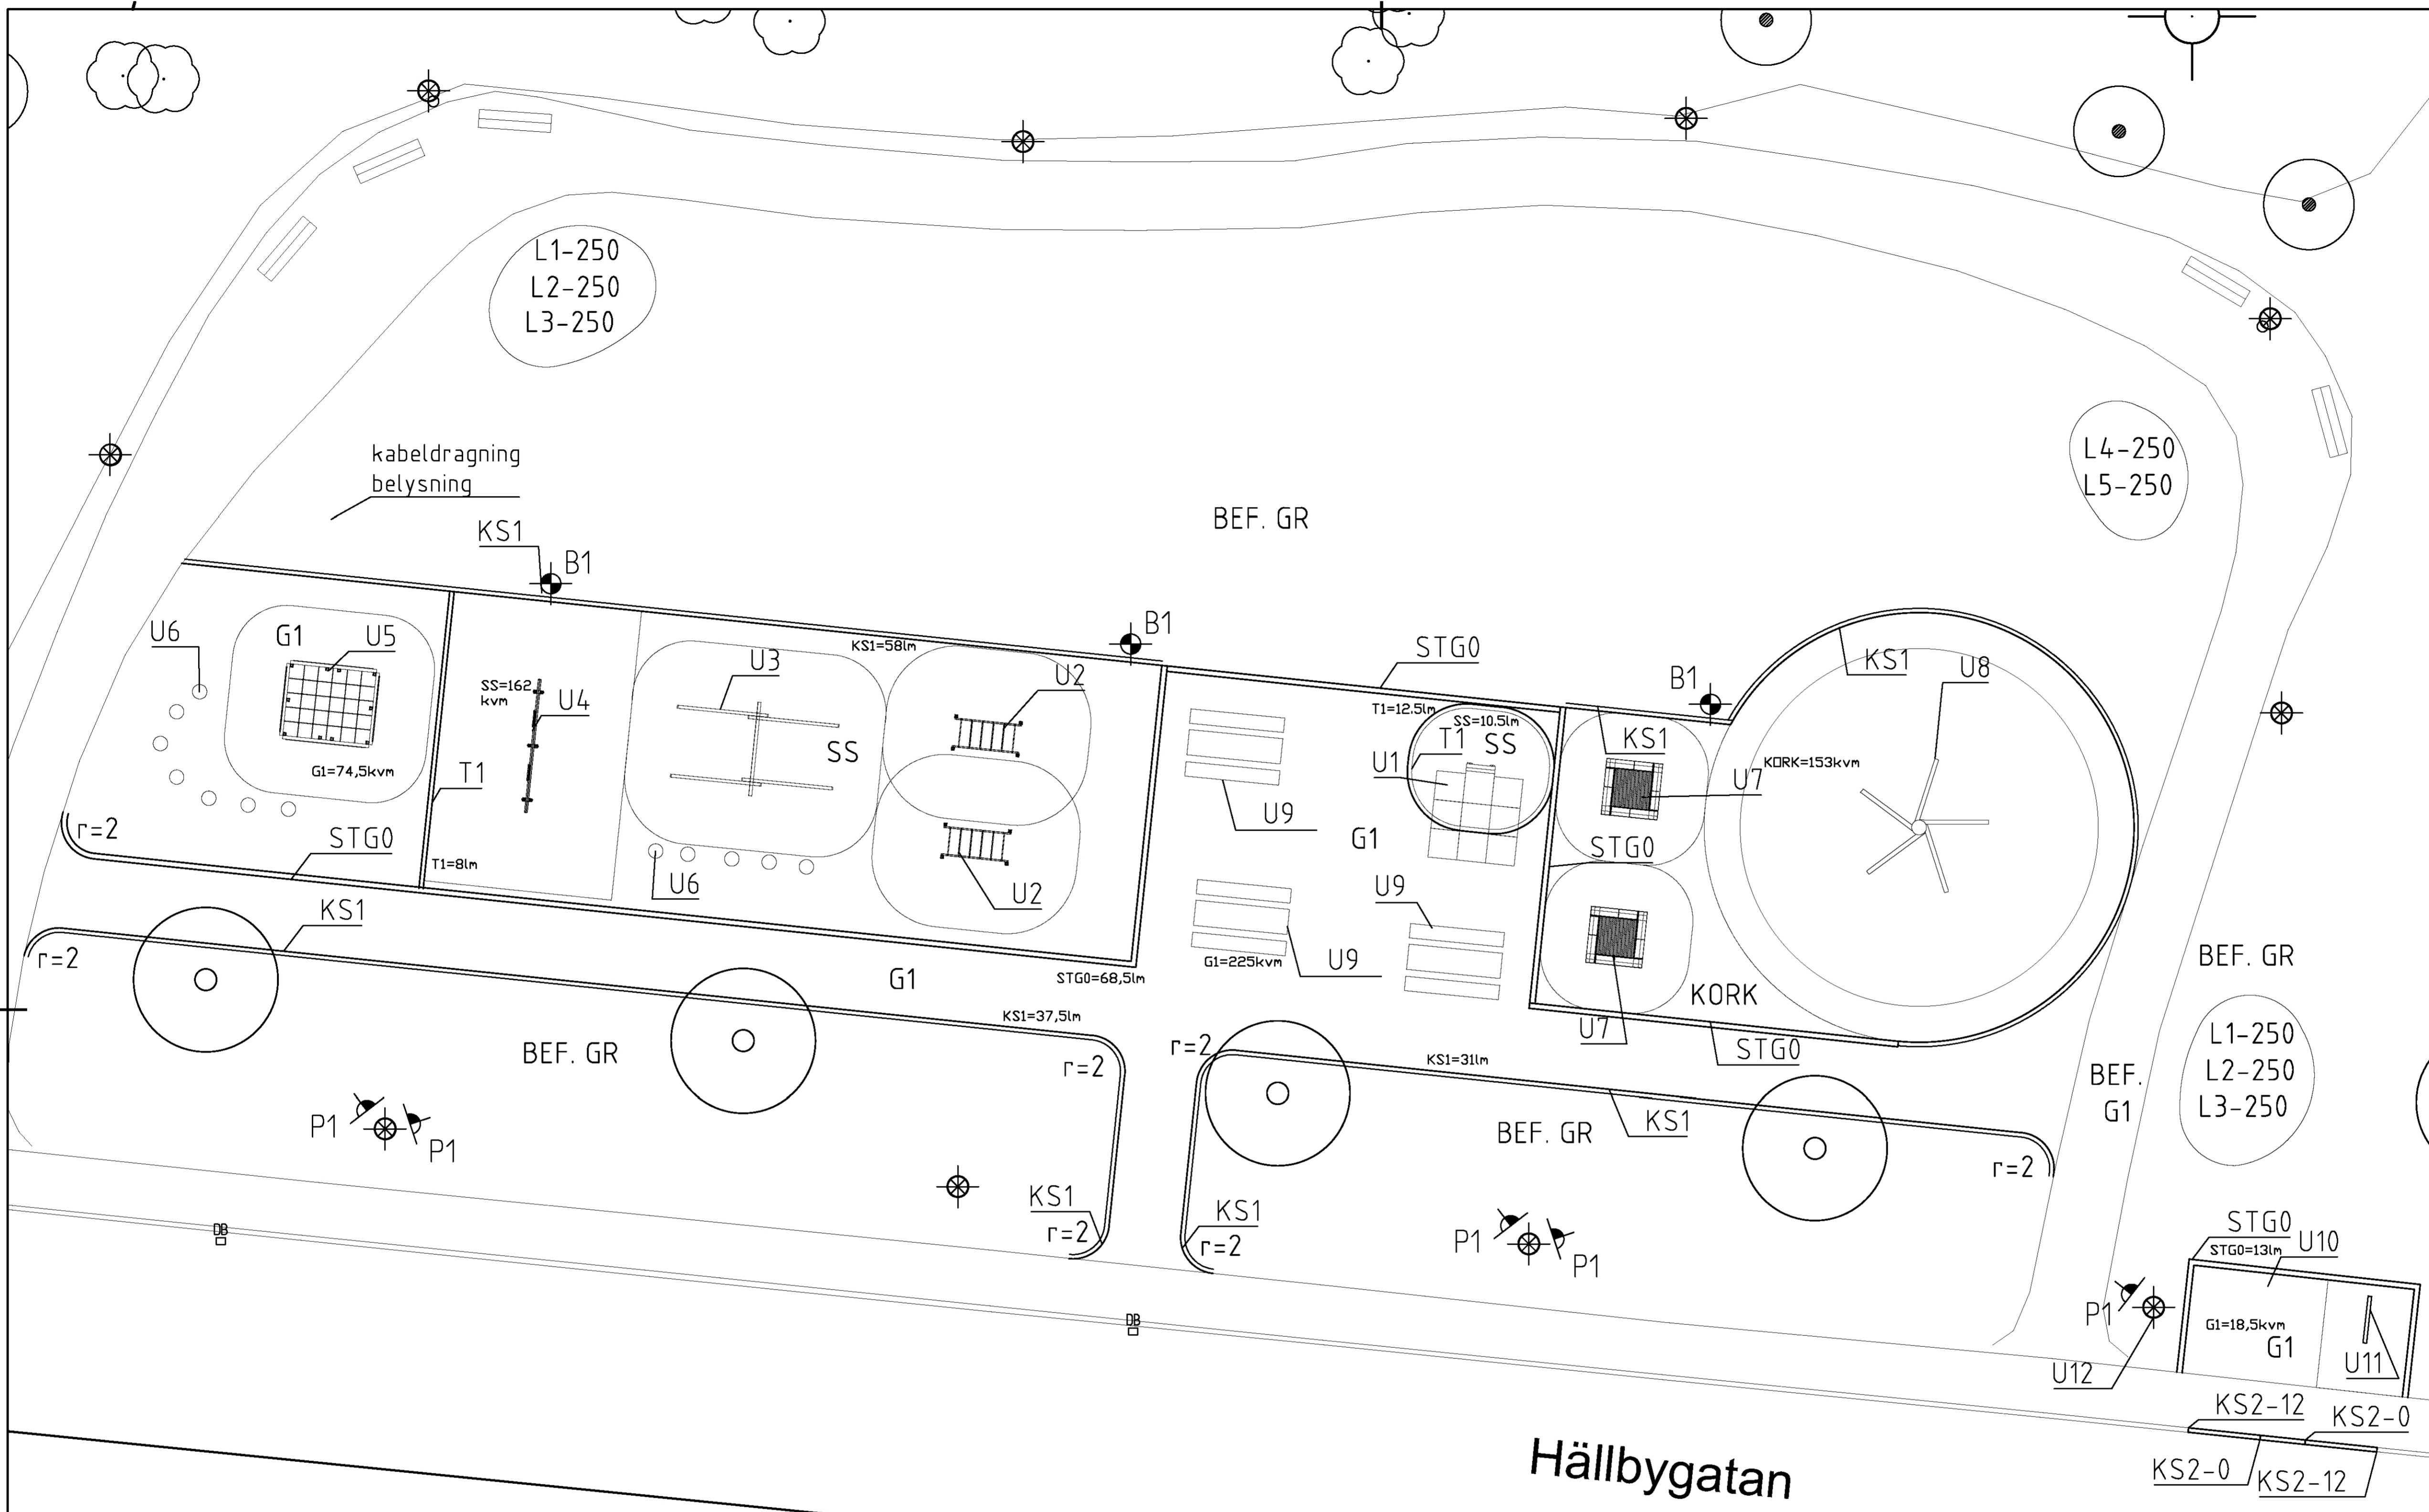


TECKENFÖRKLARING


-  KS1 KANTSTÅL
SYNLIG HÖJD 3cm(?)
 -  KS2 BEF. KANTSTEN NOLLAS
 -  STG0 STORGATSTEN, NOLLAD, 1 RAD
 -  T1 TRÄSARG
 -  BEFINTLIGT LÖVTRÄD
SOM BEVARAS OCH SKYDDAS
 -  U1 DANSGOLV, LAPPSET
 -  U2 ARMGÅNG, TRESS, 2ST
 -  U3 PARALLELL BALANS, TRESS
 -  U4 REPSTEGE DOBBEL, TRESS
 -  U5 KRYPNÄT, TRESS
 -  U6 HOPPKUBBAR, HAMMARSKOG,
12ST
 -  U7 TRAMPOLIN, HAGS, 2ST
 -  U8 TITAN, HAGS
 -  U9 PLANKBÅNKBORD, HAMMARSKOG
HANDKAPPANPASSAT
 -  U10 CYKELSTÄLL, 7 PLATSER
 -  U11 CYKELSTÄLL FÖR LÄDCYKEL
 -  U12 SKYLTT
 -  B1 PARKSTOLPE MED ARMATUR
ELTON
 -  SPOTT PLACERAD PÅ BEF. STOLPE
 -  BEF STOLPBELYSNING
- MARKÖVERBYGGNADER
-  G1 GRUSYTA, STENMJÖL
 -  SS FALLSKYDDSYTA AV STRIDSAND
 -  KORK FALLSKYDDSYTA CORKEEN
 -  BEF GR BEFINTLIG GRÄSYTA

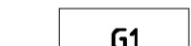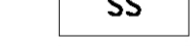

VÄXTFÖRTECKNING

NR-ANTAL LÖKVÄXTER	ART	ÖVRIGT
L1-500	CHINODOXA FORBESII -BLÅ VÅRSTJÄRNA	GRÄSSVÅLEN TAS BORT, LÖKAR PLANTERAS SPRITT ÖVER YTAN, JORD PÅFÖRS OCH GRÄSFRÖN SÅS
L2-500	CHINODOXA FORBESII 'ROSEA' -ROSA VÅRSTJÄRNA	GRÄSSVÅLEN TAS BORT, LÖKAR PLANTERAS SPRITT ÖVER YTAN, JORD PÅFÖRS OCH GRÄSFRÖN SÅS
L3-500	CROCUS SPECIOSUS SSP SPECIOSUS -HÖSTKROKUS	GRÄSSVÅLEN TAS BORT, LÖKAR PLANTERAS SPRITT ÖVER YTAN, JORD PÅFÖRS OCH GRÄSFRÖN SÅS
L4-500	CROCUS TOMMASINIANUS -SNÖKROKUS	GRÄSSVÅLEN TAS BORT, LÖKAR PLANTERAS SPRITT ÖVER YTAN, JORD PÅFÖRS OCH GRÄSFRÖN SÅS
L5-500	CROCUS TOMMASINIANUS 'ROSEUS' -ROSA SNÖKROKUS	GRÄSSVÅLEN TAS BORT, LÖKAR PLANTERAS SPRITT ÖVER YTAN, JORD PÅFÖRS OCH GRÄSFRÖN SÅS

LÖKPLANTERING UTANFÖR KARTUTSNITT

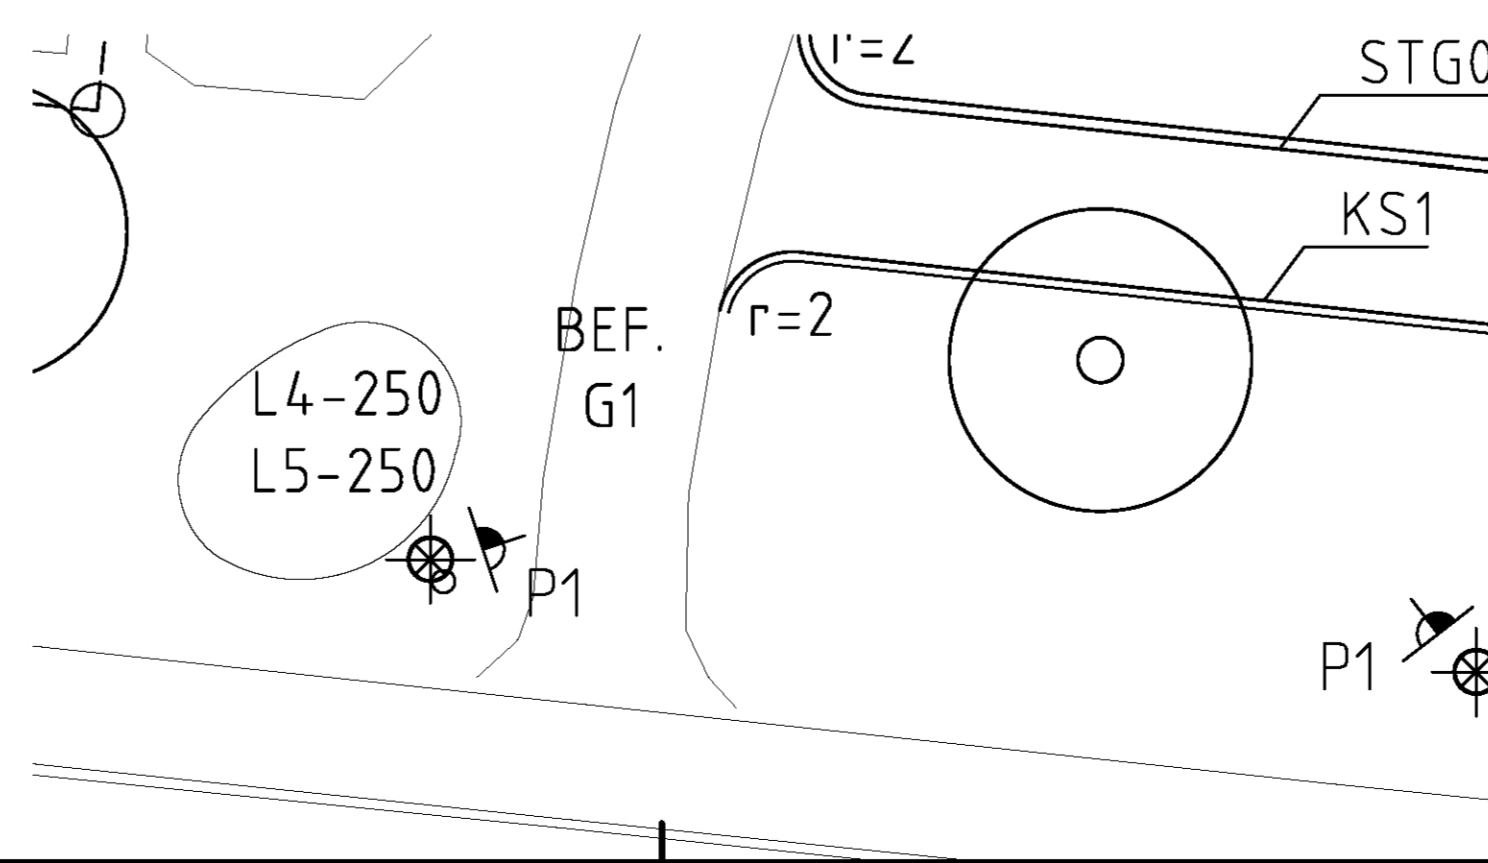

BET	ANT	ÄNDRINGEN AVSER	DATUM	SIGN
RELATIONSHANDLING				
BANVAKTSPARKEN				
				
GRANSKAD	DATUM	UNDERSKRIFT		
RITAD/KONSTR. AV ALG/JND	GRANSKAD DRIFT	UPPDRAG NR 9007514		
DATUM 20220818	UNDERSKRIFT			
MARKPLANERINGS-, PLANTERINGS- OCH UTRUSTNINGSPÅN				
SKALA 1:100, A1 1:200, A3	RITN.NR.	KONSULT	RITN.NR.	BET
BP171-01-L-100				