


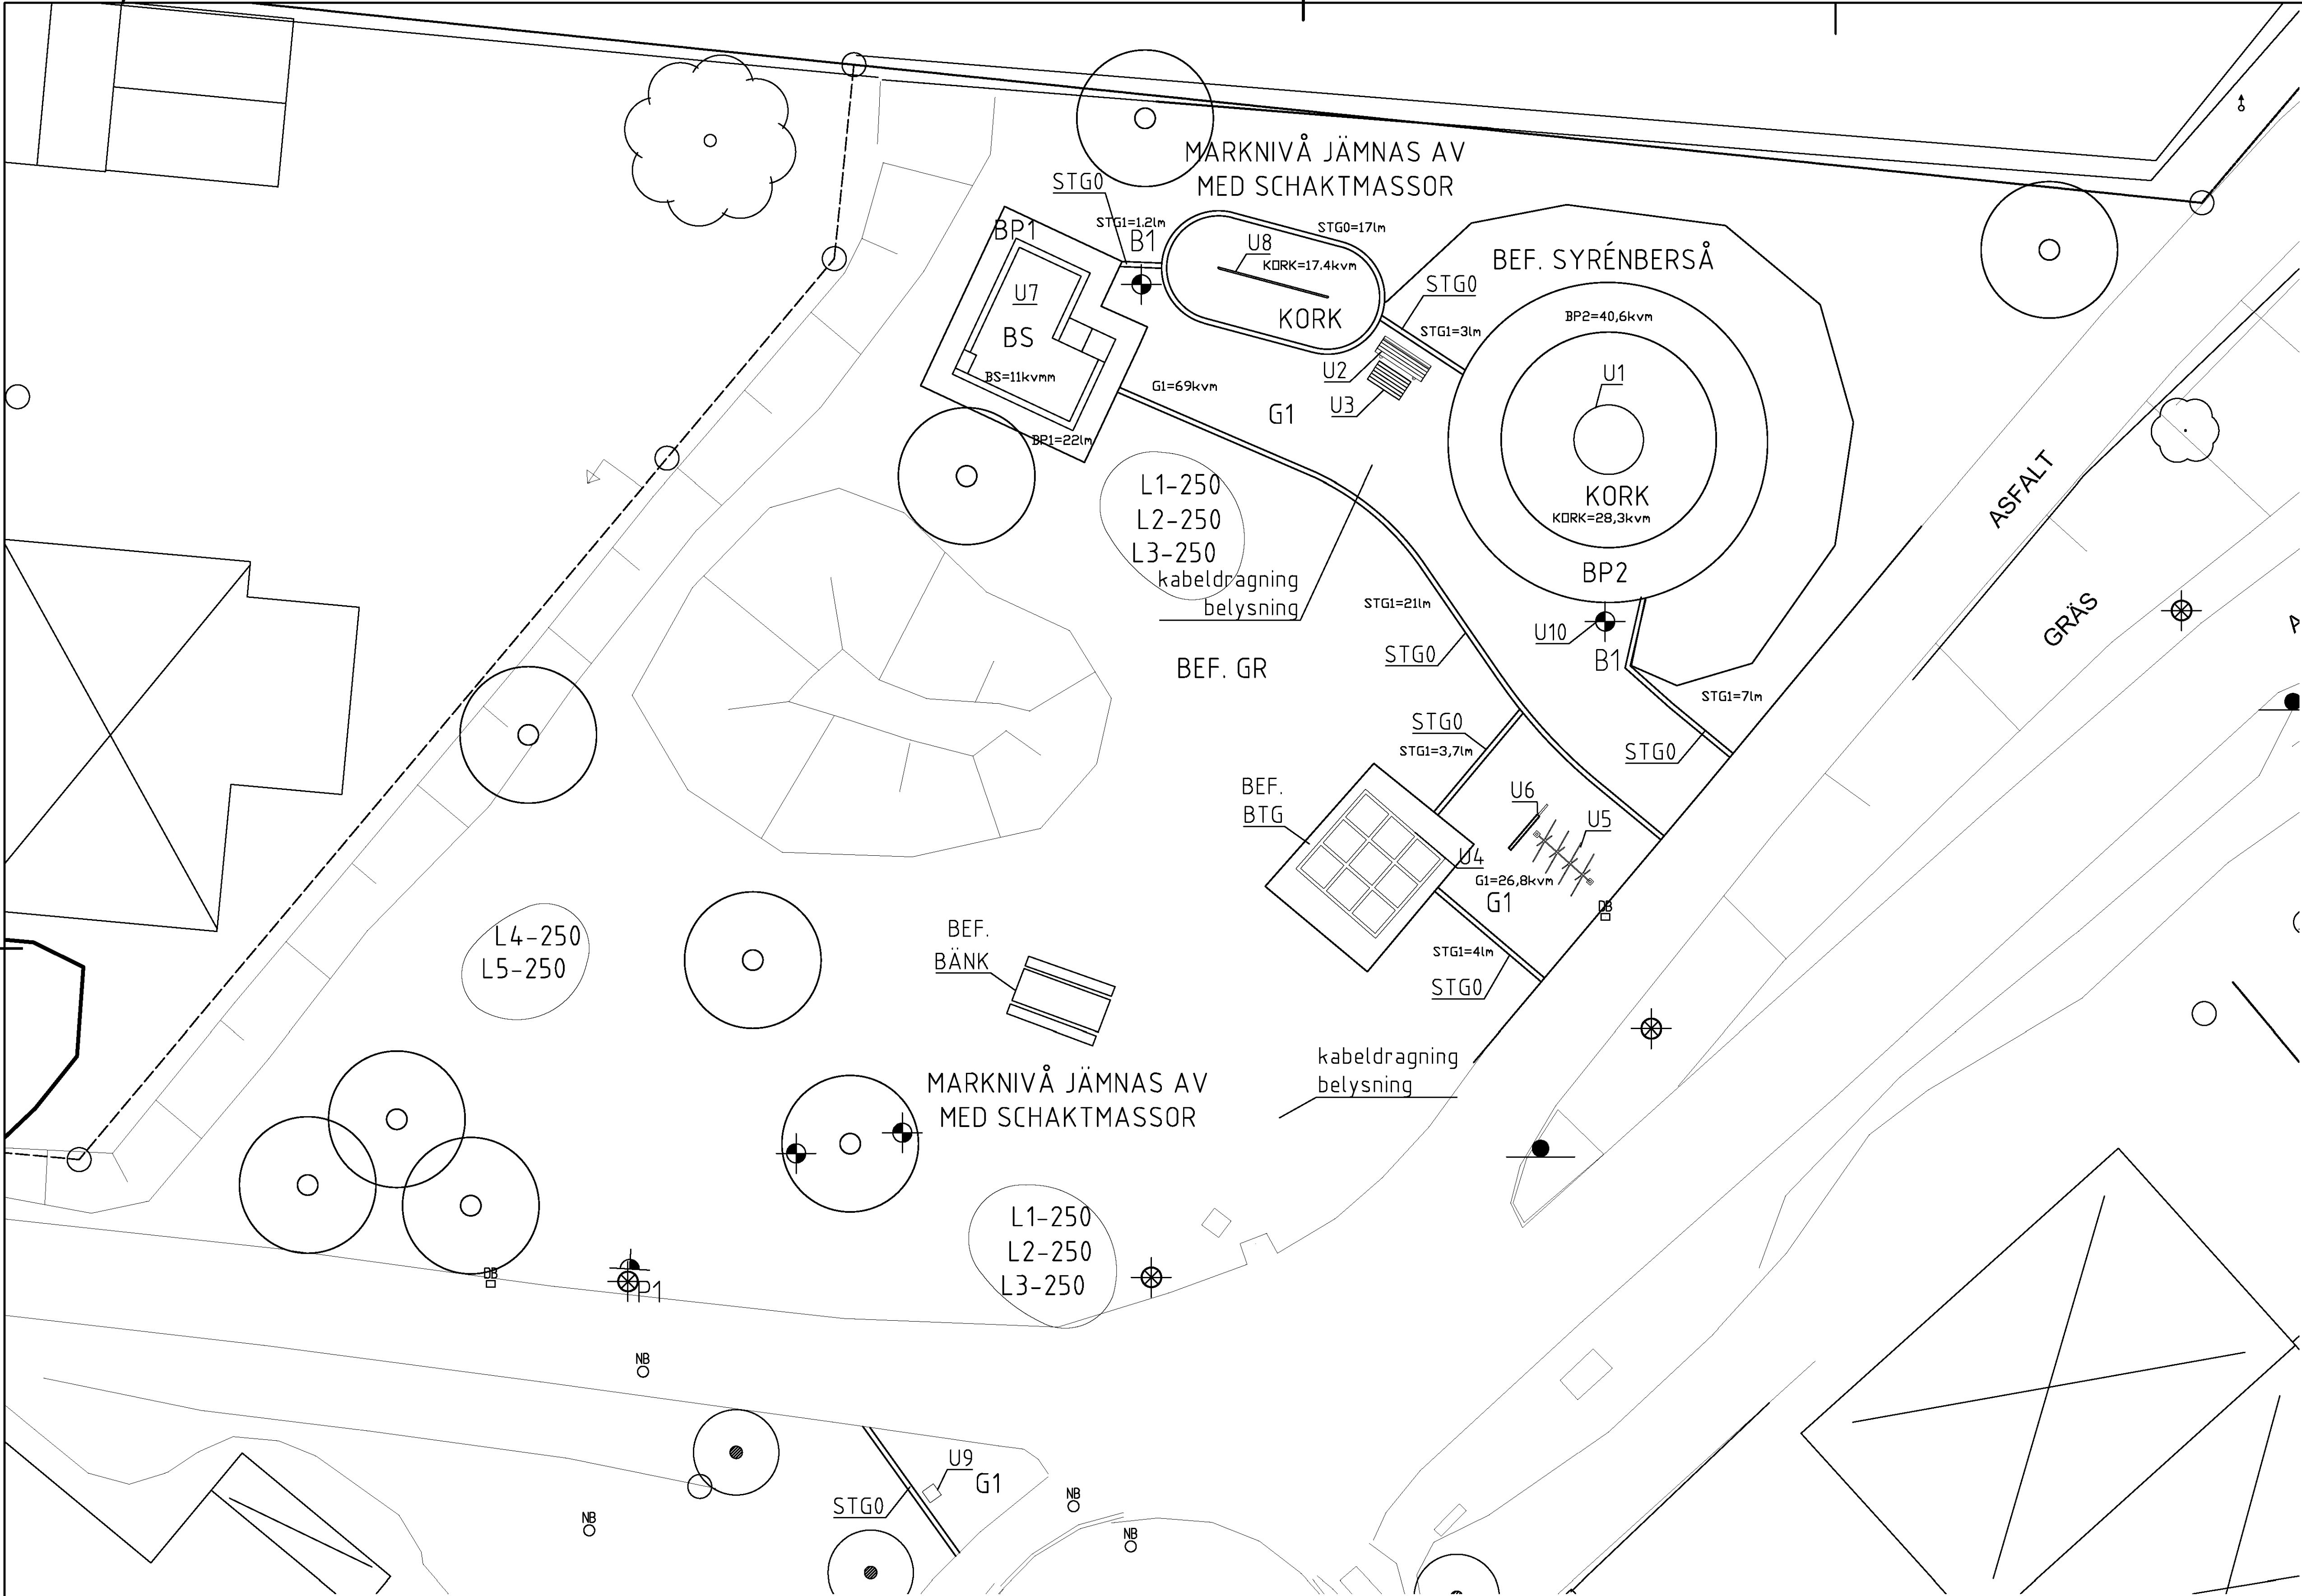

VÄXTFÖRTECKNING

NR.-ANTAL	LÖKVÄXTER	ART
L1-500	CHINODOXA FORBESII	-BLÅ VÅRSTJÄRNA
L2-500	CHINODOXA FORBESII 'ROSEA'	-ROSA VÅRSTJÄRNA
L3-500	CROCUS SPECIOSUS SSP SPECIOSUS	-HÖSTKROKUS

ÖVRIGT

GRÄSSVÅLEN TAS BORT, LÖKAR PLANTERAS SPRITT ÖVER YTAN, JORD PÅFÖRS OCH GRÄSFRÖN SÅS


TECKENFÖRKLARING

---	FASTIGHETSGRÄNS
STG0	STORGATSTEN, NOLLAD, 1 RAD
BP1	BETONGPLATTA, SLÅT ANTRACIT 35X35, BENDERS
BP2	KILSTEN 'RUSTIK', ANTRACIT, S:T ERIKS
○	BEFINTLIGT LÖVTRÄD SOM BEVARAS OCH SKYDDAS
U1	KARUSELL SPINMEE, HAGS
U2	SOFFA 'NIFO' MED ARMSTÖD, LAPPSET
U3	BORD 'NIFO', LAPPSET
U4	ASFALTSMÅLNING TRE I RAD
U5	CYKELSTÄLL CUBIQ, 8 PLATSER MED RAMLÅS, FINBIN
U6	LASTCYKELSTÄLL, SE DETALJ
U7	SANDLÅDA MED BAKBORD OCH SITTBÄNK, PLATSBYGGD
U8	VOLTRÄCKE, CADO
U9	CYKELPUMP 'LUFTIG', TMI
U10	SKYLTT, PLACERAS PÅ LYKTTSTOLPE
B1	STOLPBELYSNING
P1	SPOT PLACERAD PÅ BEF. STOLPE
⊕	BEF STOLPBELYSNING

MARKÖVERBYGGNADER

G1	GRUSYTA, STENMJÖL
BEF. GR	BEFINTLIG GRÄSYTA
KORK	FALLSKYDDSYTA CORKEEN
BS	BAKSAND I SANDLÅDA

BET	ANT	ÄNDRINGEN AVSER	DATUM	SIGN
RELATIONSHANDLING				
SPÅRVÄGSPARKEN				
				
GRANSKAD	DATUM		UNDERSKRIFT	
RITAD/KONSTR. AV ACG/JND	GRANSKAD DRIFT	UPPDRAG NR 9007514		
DATUM 20220818		UNDERSKRIFT		
MARKPLANERINGS-, PLANTERINGS- OCH UTRUSTNINGSPLAN				
SKALA 1:100, A1 1:200, A3	RITN.NR. KONSULT SP280-01-L-100	RITN.NR.	BET	

