PL. 60 C

29 ~~178~~
A. 129 ~~A 56~~

FÖRSLAG TILL ÄNDRAD STADSPLAN FÖR DEL AV KVARTERET PROJEKTILEN I UPPSALA

UPPRÄTTAT 1 FEBR. 1948.

STADSARKITEKT.

Att denna karta varit utställd å stadsarkitektkontoret under tiden den 1-14 mars 1948 betygar i tjänsten:

Att länsstyrelsen i Uppsala län den 19 juni 1948 fastställt detta förslag till ändring av stadsplanen för Uppsala stad beträffande del av kvarteret Projektilen samt att beslutet därom jämlikt stadgandet i 150 § byggnadslagen vunnit laga kraft; betygar Uppsala slott i landskansliet som ovan.
På tjänstens vägnar:
Ludvig Lorichs

Tillhör Uppsala stadsfullmäktiges beslut den 23 april 1948 § 35
Ex officio:
Stig Reuterswärd
Stadsfullmäktiges sekreterare

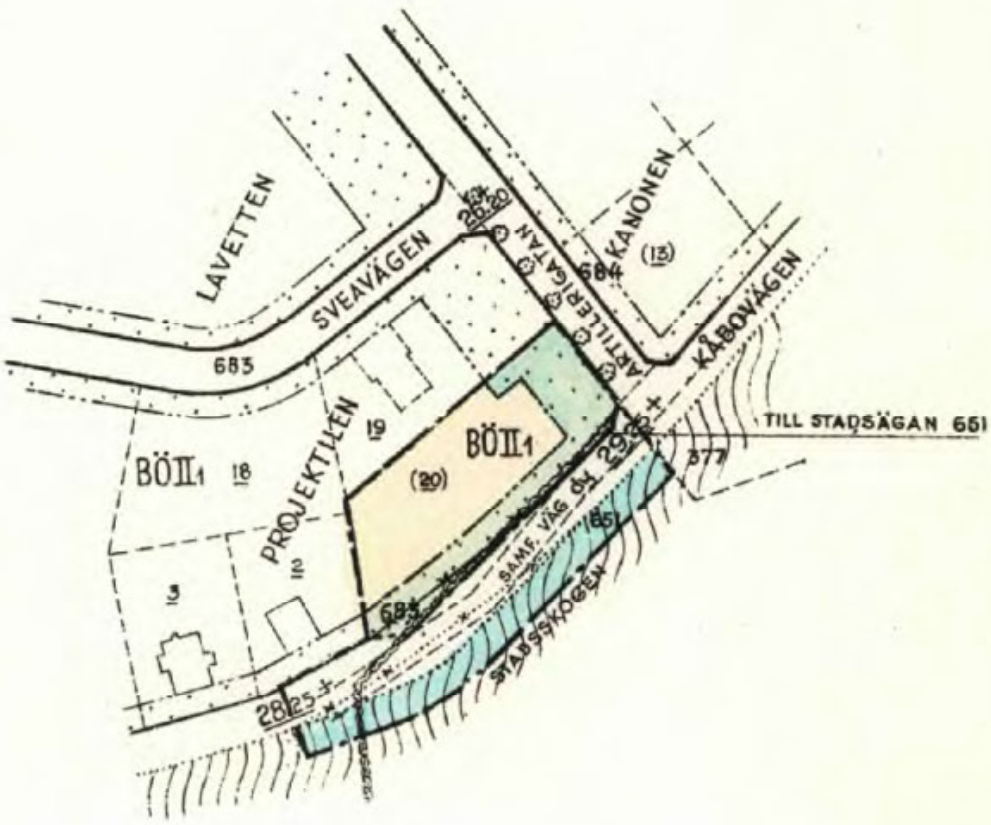

BETECKNINGAR:

- Stadsplanegräns.
- Gällande områdesgräns.
- " " avsedd att utgå.
- Föreslagen områdesgräns.
- Bestämmelsegräns.
- BÖ — Område för bostadsändamål i öppet byggnadssätt.
- Mark som icke får bebyggas.
- +0.00 — Gällande gatuhöjd.
- II — Antal våningar.
- (20) dy — Fastighetsbeteckning.
- 1 — Antal lägenheter.
- Häck.
- Ägogräns.
- Allmän platsgräns avsedd att utgå.
- Allmän plats (park och plantering)

100 50 0 100
SKALA 1/2000

Kopians likhet med originalet betygas.
Stockholm den 28 okt. 1948.
STATENS REPRODUKTIONSANSTALT
H. Örtenblad

0380-29/A129

Statens Reproduktionsanstalt 1948 Kompl. NN Cb11.05